


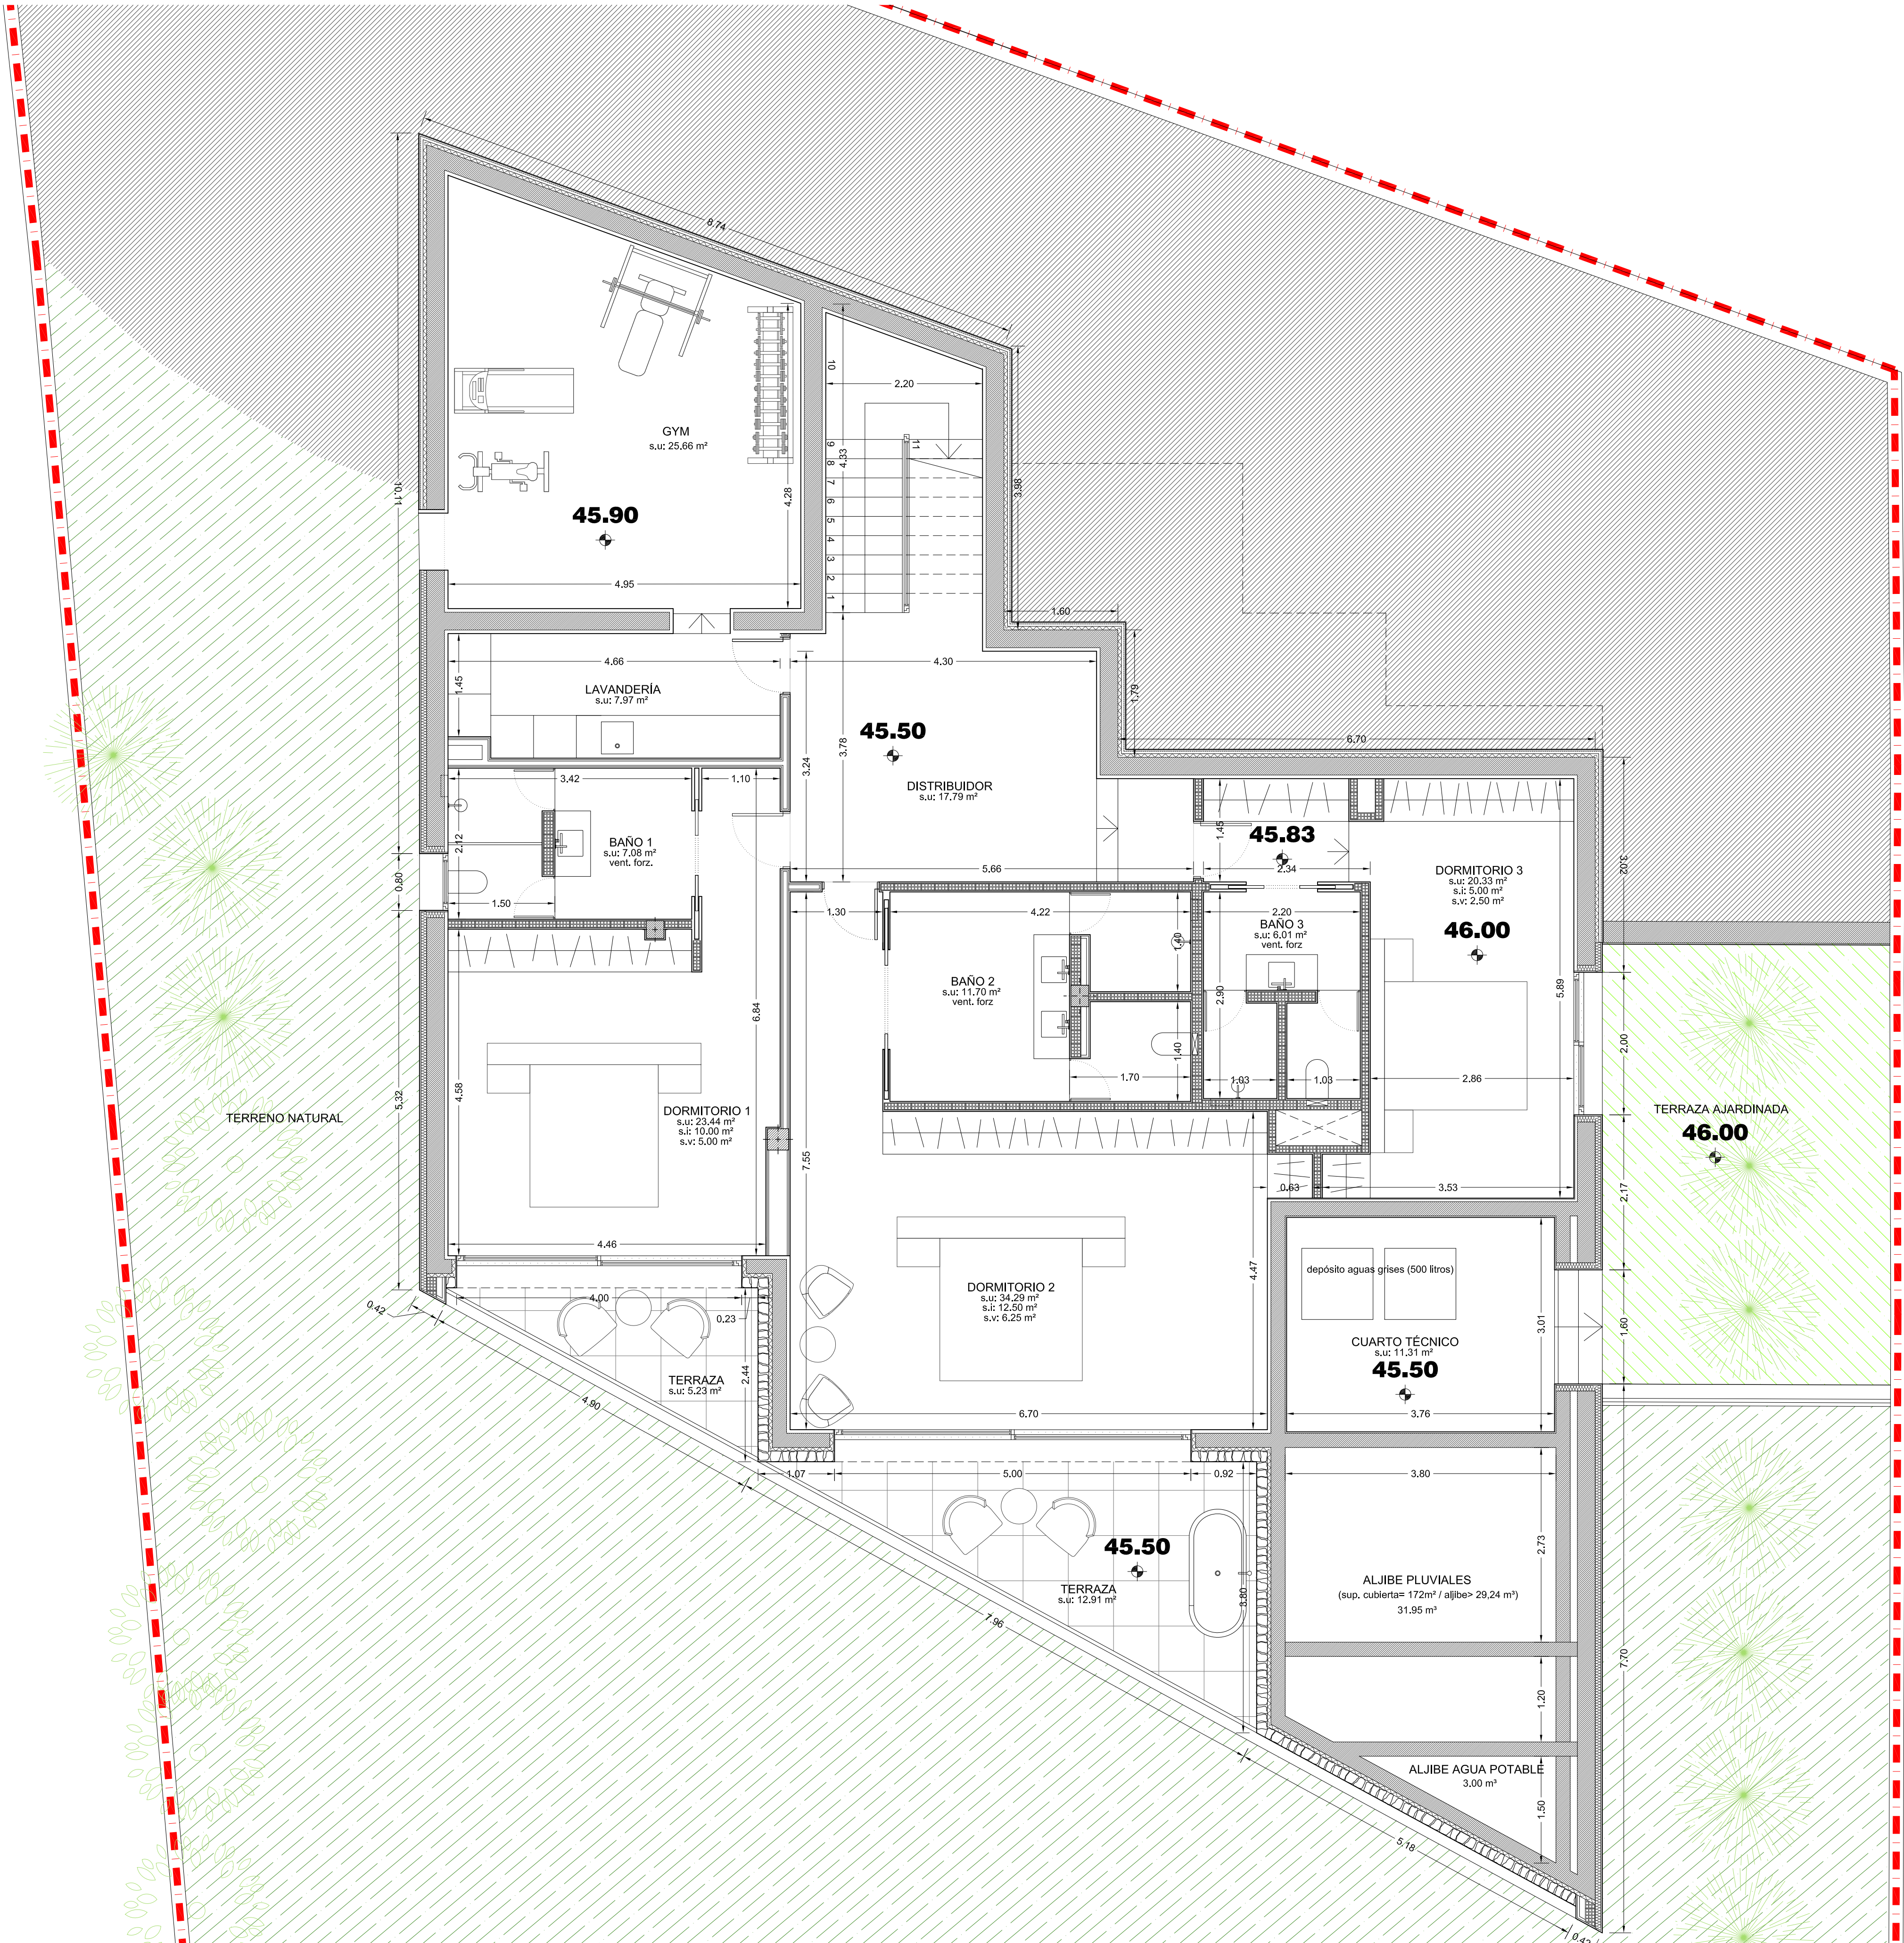

SUPERFICIE SOLAR:		1160,16m2.
-------------------	-------	------------

CUADRO DE SUPERFICIES CONSTRUIDAS			
PLANTAS	SUPERFICIE	M2.	TOTAL
P. BAJA	Vivienda	241.68m2	261.69m2
	Porches (100%)	20.01m2	
P. PRIMERA	Vivienda	179.95m2	181.94m2
	Porches (100%)	1.99m2	
TOTAL:			443.63m2

CUADRO DE SUPERFICIES OCUPADAS	
TIPOLOGÍA	SUPERFICIE
EDIFICACIONES	274.07m2
TOTAL:	274.07m2

Rev.	Fecha	Detalles / Modificado por	Firmado
DOI	14.07.22	Emitido para ayuntamiento	JM
FOI	23.02.23	Planos As Built / MI	JM

MORA
arquitectura

+34 971 647 570
Plaça del Rosari, 2, 1º, 07001, Palma
info@mora-arquitectura.com
www.mora-arquitectura.com
MORA ESTUDIO DE ARQUITECTURA SLP
B16606436

No escalar este dibujo.
Los arquitectos deben ser informados de todas las discrepancias en las medidas.
El contratista debe comprobar todas las medidas en el lugar.
© Este dibujo contiene copyright
El arquitecto La propiedad

Jaume Mora, Niel Adison Hieber Inverstones SL
Delineado Escala
EL 1/150 @ AI


Título del proyecto

MODIFICACIÓN DE PROYECTO
BÁSICO Y DE EJECUCIÓN DE
VIVIENDA UNIFAMILIAR AISLADA Y
PISCINA DURANTE LA EJECUCIÓN DE
LAS OBRAS

Emplazamiento
C/ SANT ANDREU, 3
Costa d'en Blanes (Calvià)

Título del plano
PLANTA BAJA


Número del plano Revisión
1912(20)01 FOI

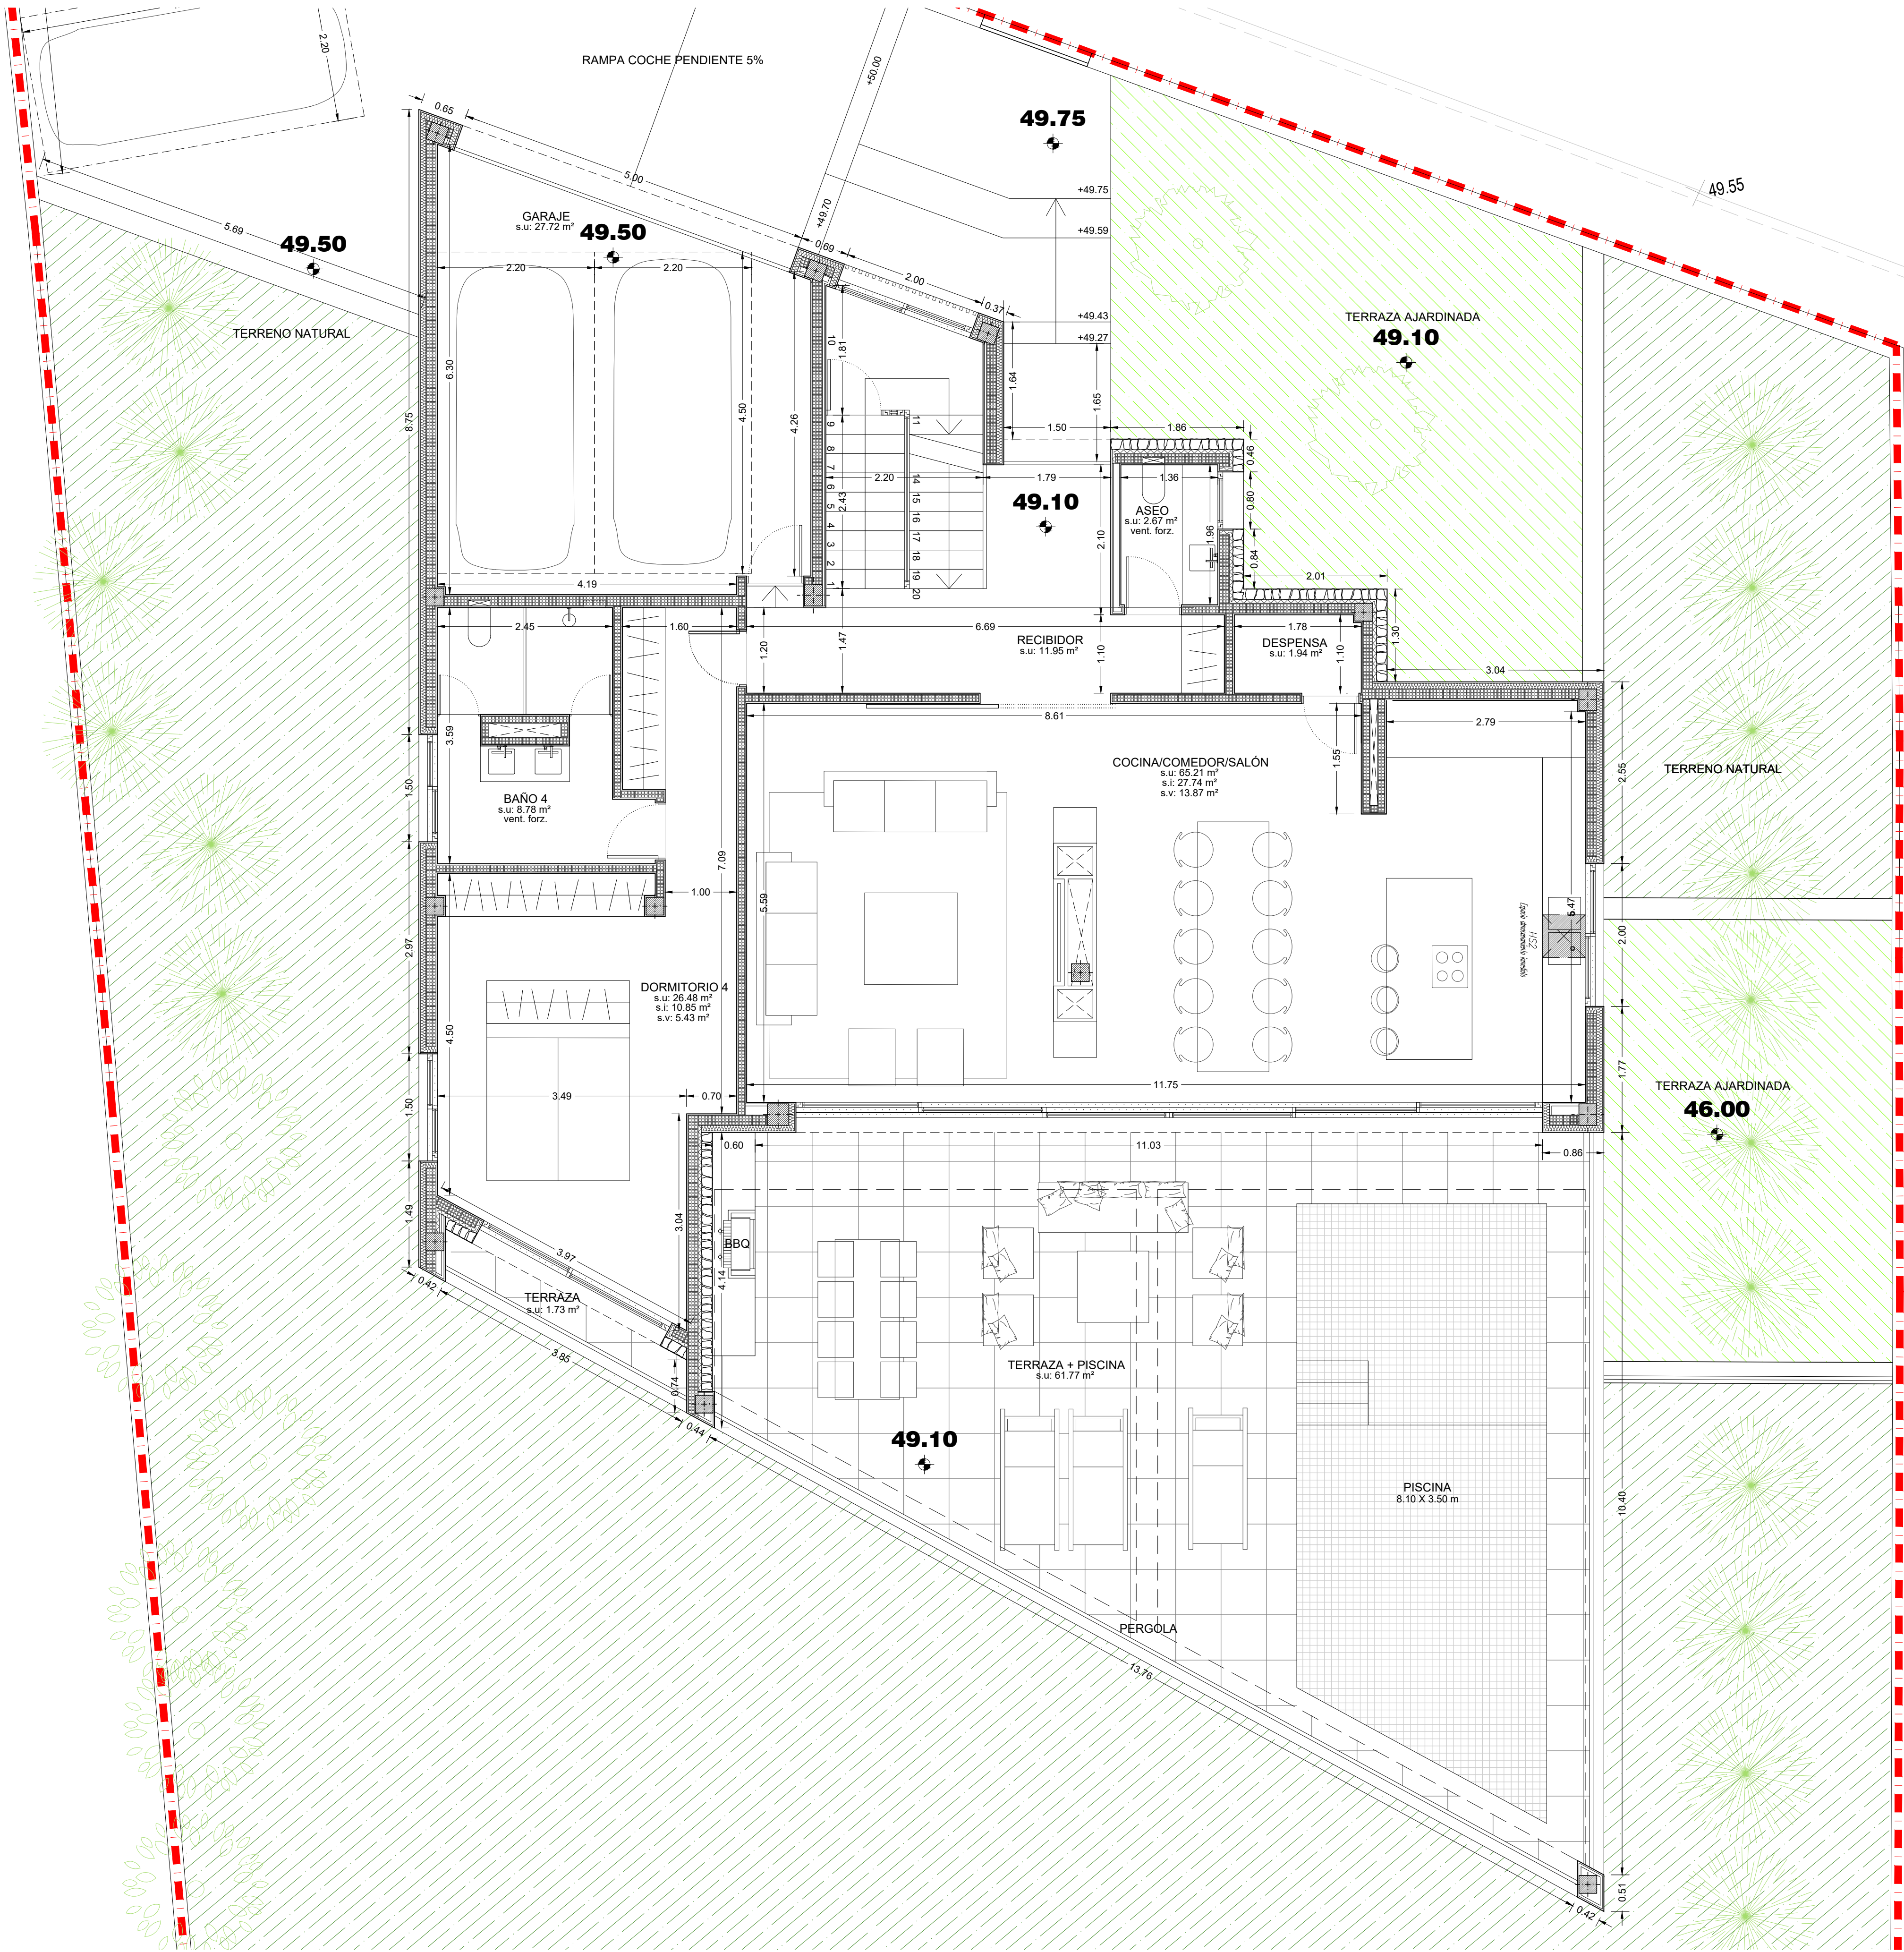

SUPERFICIE SOLAR:	1160,16m2.
-------------------	------------

CUADRO DE SUPERFICIES CONSTRUIDAS			
PLANTAS	SUPERFICIE	M2.	TOTAL
P. BAJA	Vivienda	241.68m2	261.69m2
	Porches (100%)	20.01m2	
P. PRIMERA	Vivienda	179.95m2	181.94m2
	Porches (100%)	1.99m2	
TOTAL:			443.63m2

CUADRO DE SUPERFICIES OCUPADAS	
TIPOLOGÍA	SUPERFICIE
EDIFICACIONES	274.07m2
TOTAL:	274.07m2

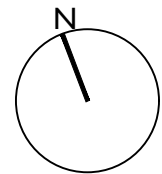

Rev. Fecha Detalles / Modificado por Firmado

DOI 14.07.22 Emitido para ayuntamiento JM

FOI 23.02.23 Planos As Build / MI JM

MORAarquitectura

+34 971 647 570
Plaça del Rosari, 2, 1º, 07001, Palma
info@mora-arquitectura.com
www.mora-arquitectura.com
MORA ESTUDIO DE ARQUITECTURA SLP
B16606436

No escalar este dibujo.
Los arquitectos deben ser informados de todas las discrepancias en las medidas.
El contratista debe comprobar todas las medidas en el lugar.
© Este dibujo contiene copyright

El arquitecto La propiedad

Jaume Morayllor Atkison Hieber Inversiones SL

Delineado Escala

EL 1/150 @ A1


Título del proyecto

MODIFICACIÓN DE PROYECTO
BÁSICO Y DE EJECUCIÓN DE
VIVIENDA UNIFAMILIAR AISLADA Y
PISCINA DURANTE LA EJECUCIÓN DE
LAS OBRAS

Emplazamiento
C/ SANT ANDREU, 3
Costa d'en Blanes (Calvià)

Título del plano
PLANTA PRIMERA


Número del plano Revisión
1912(20)02 FOI

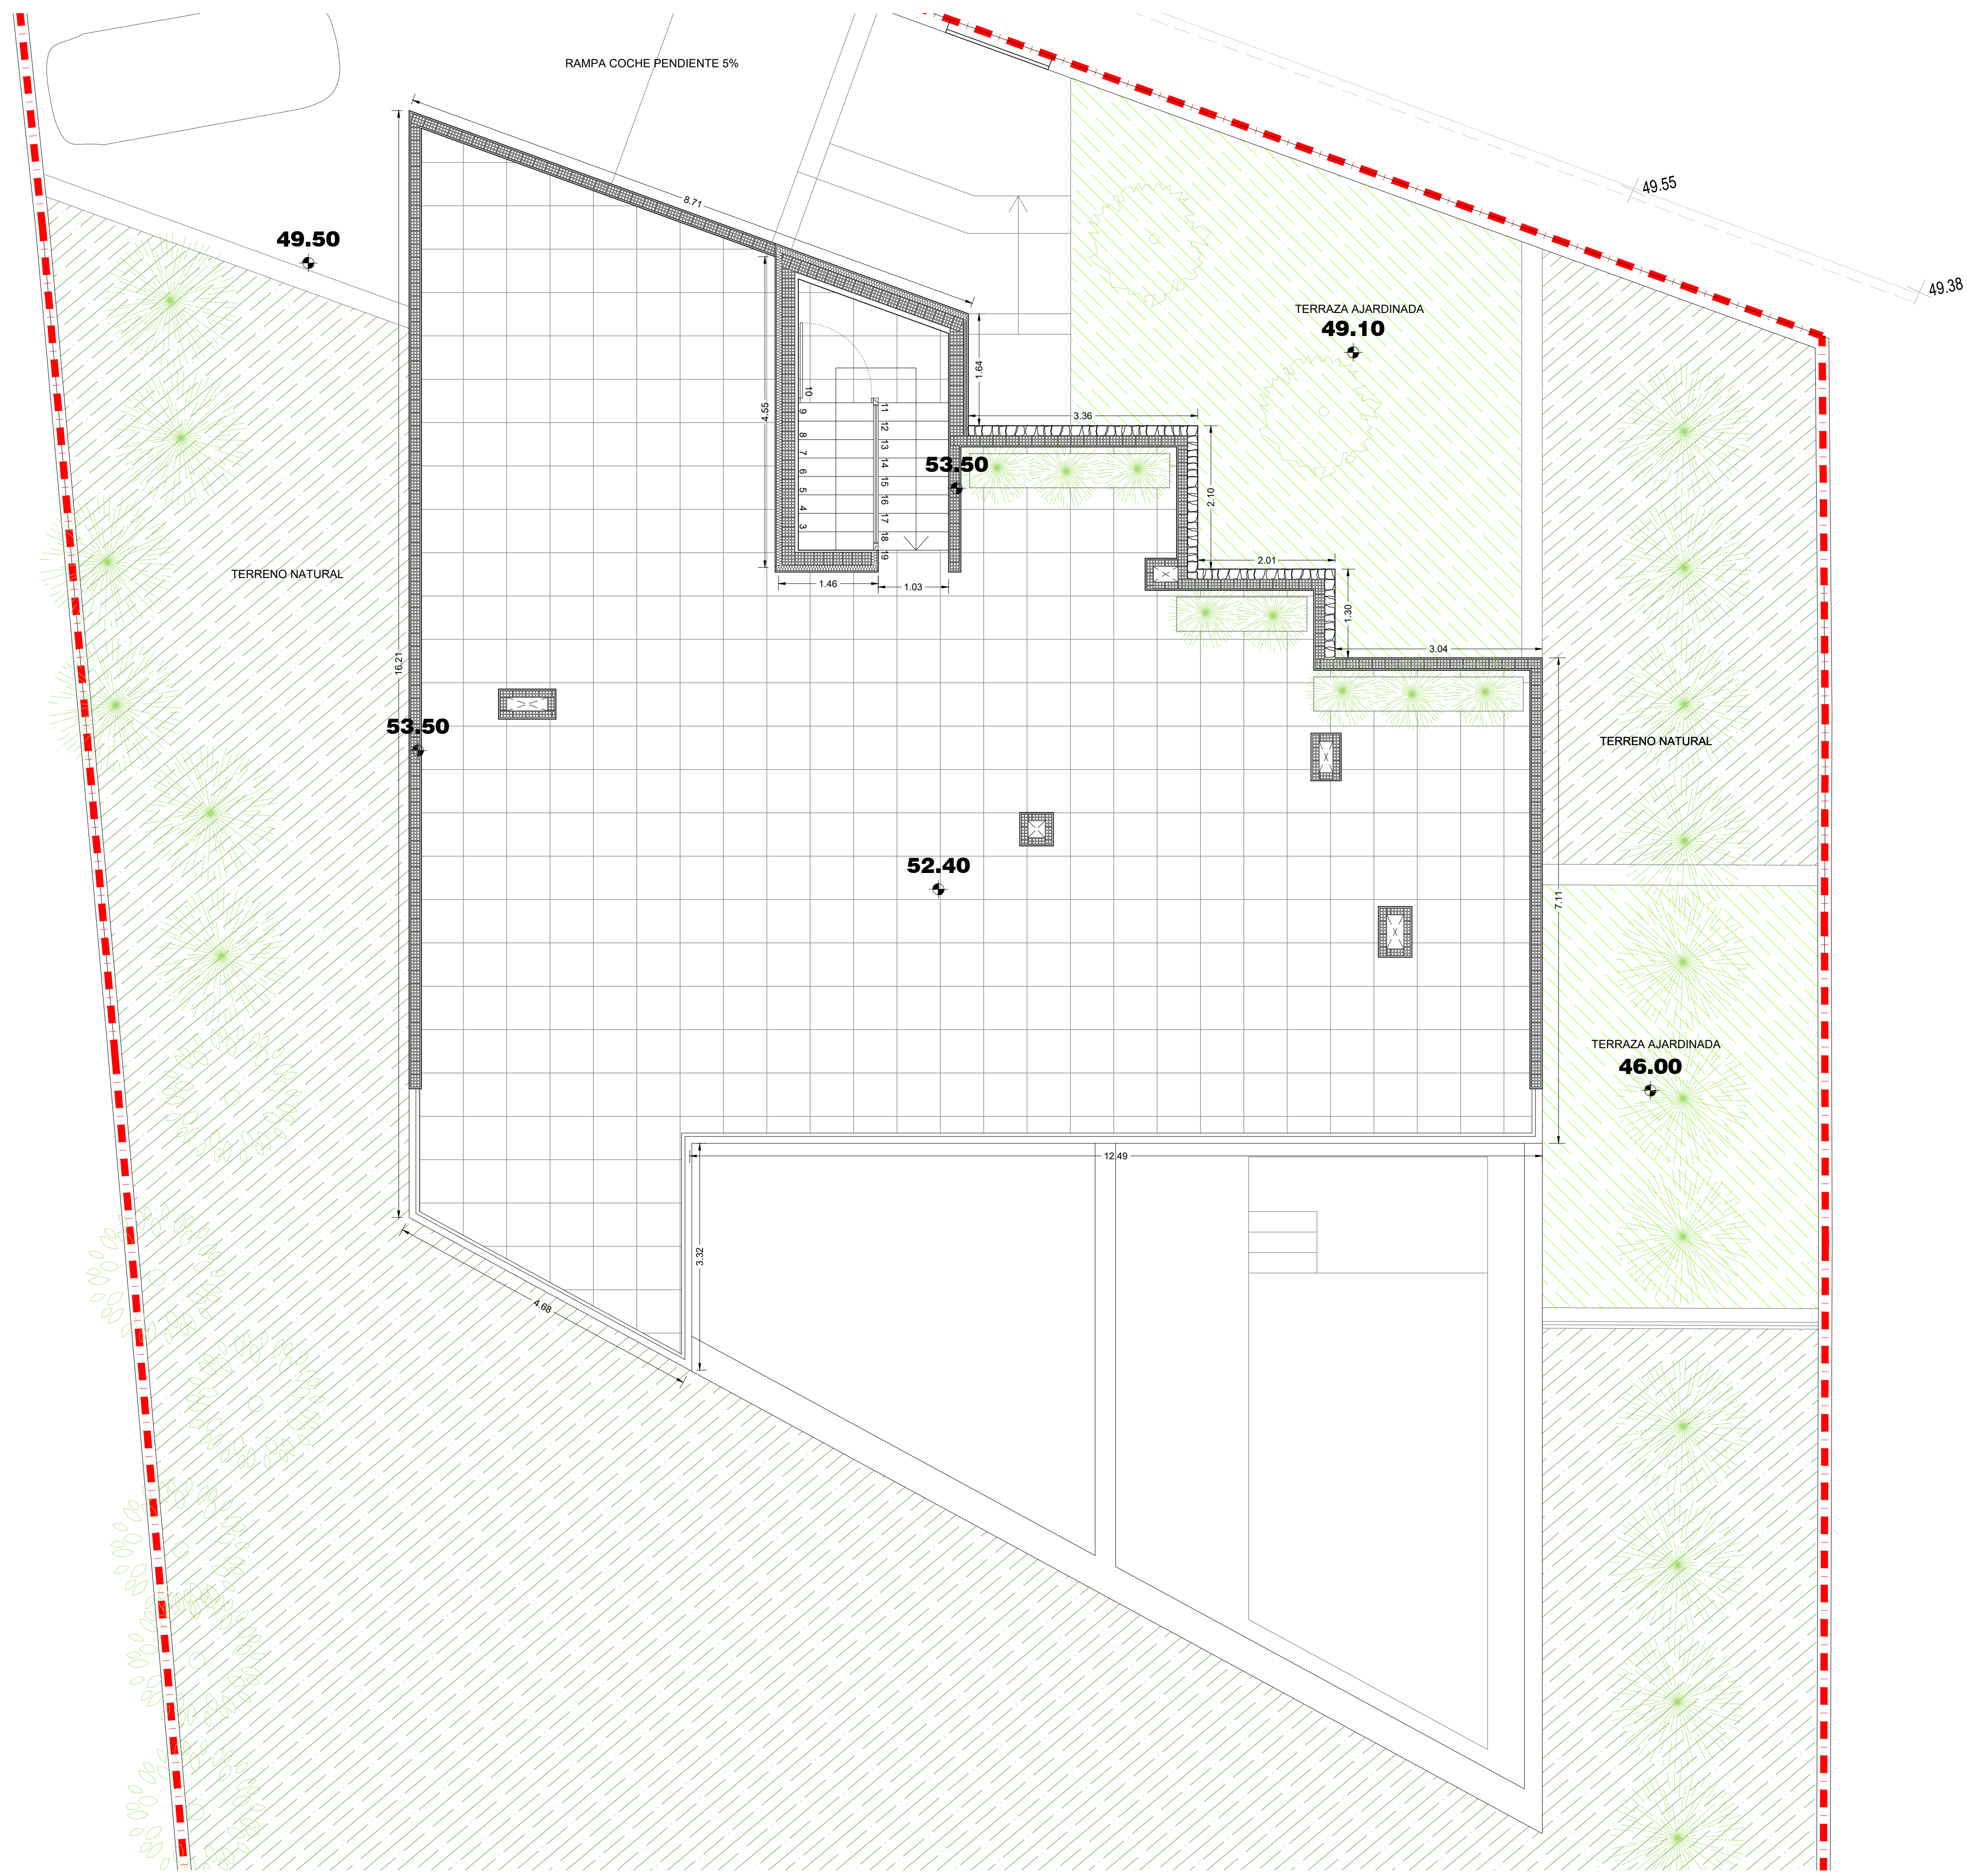

SUPERFICIE SOLAR:	1160,16m2.
-------------------	------------

CUADRO DE SUPERFICIES CONSTRUIDAS			
PLANTAS	SUPERFICIE	M2.	TOTAL
P. BAJA	Vivienda	241.68m2	261.69m2
	Porches (100%)	20.01m2	
P. PRIMERA	Vivienda	179.95m2	181.94m2
	Porches (100%)	1.99m2	
TOTAL:			443.63m2

CUADRO DE SUPERFICIES OCUPADAS	
TIPOLOGÍA	SUPERFICIE
EDIFICACIONES	274.07m2
TOTAL:	274.07m2

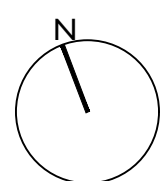

Rev.	Fecha	Detalles / Modificado por	Firmado
DOI	14.07.22	Emitido para ayuntamiento	JM
FOI	23.02.23	Planos As Build / MI	JM

MORAarquitectura

+34 971 647 570

Plaça del Rosari, 2, 1º, 07001, Palma

info@mora-arquitectura.com

www.mora-arquitectura.com

MORA ESTUDIO DE ARQUITECTURA SLP

B16606436

No escalar este dibujo.
Los arquitectos deben ser informados de todas las discrepancias en las medidas.
El contratista debe comprobar todas las medidas en el lugar.
© Este dibujo contiene copyright

El arquitecto	La propiedad
---------------	--------------

Jaume Mora	Atkison Hieber Inversiones SL
Delineado	Escala
EL	1/150 @ A1

Título del proyecto

MODIFICACIÓN DE PROYECTO
BÁSICO Y DE EJECUCIÓN DE
VIVIENDA UNIFAMILIAR AISLADA Y
PISCINA DURANTE LA EJECUCIÓN DE
LAS OBRAS

Emplazamiento

C/ SANT ANDREU, 3
Costa d'en Blanes (Calvià)

Título del plano

PLANTA CUBIERTA

Número del plano	Revisión
1912(20)03	FOI